



ぎふワールド・ローズガーデン 管理区域図

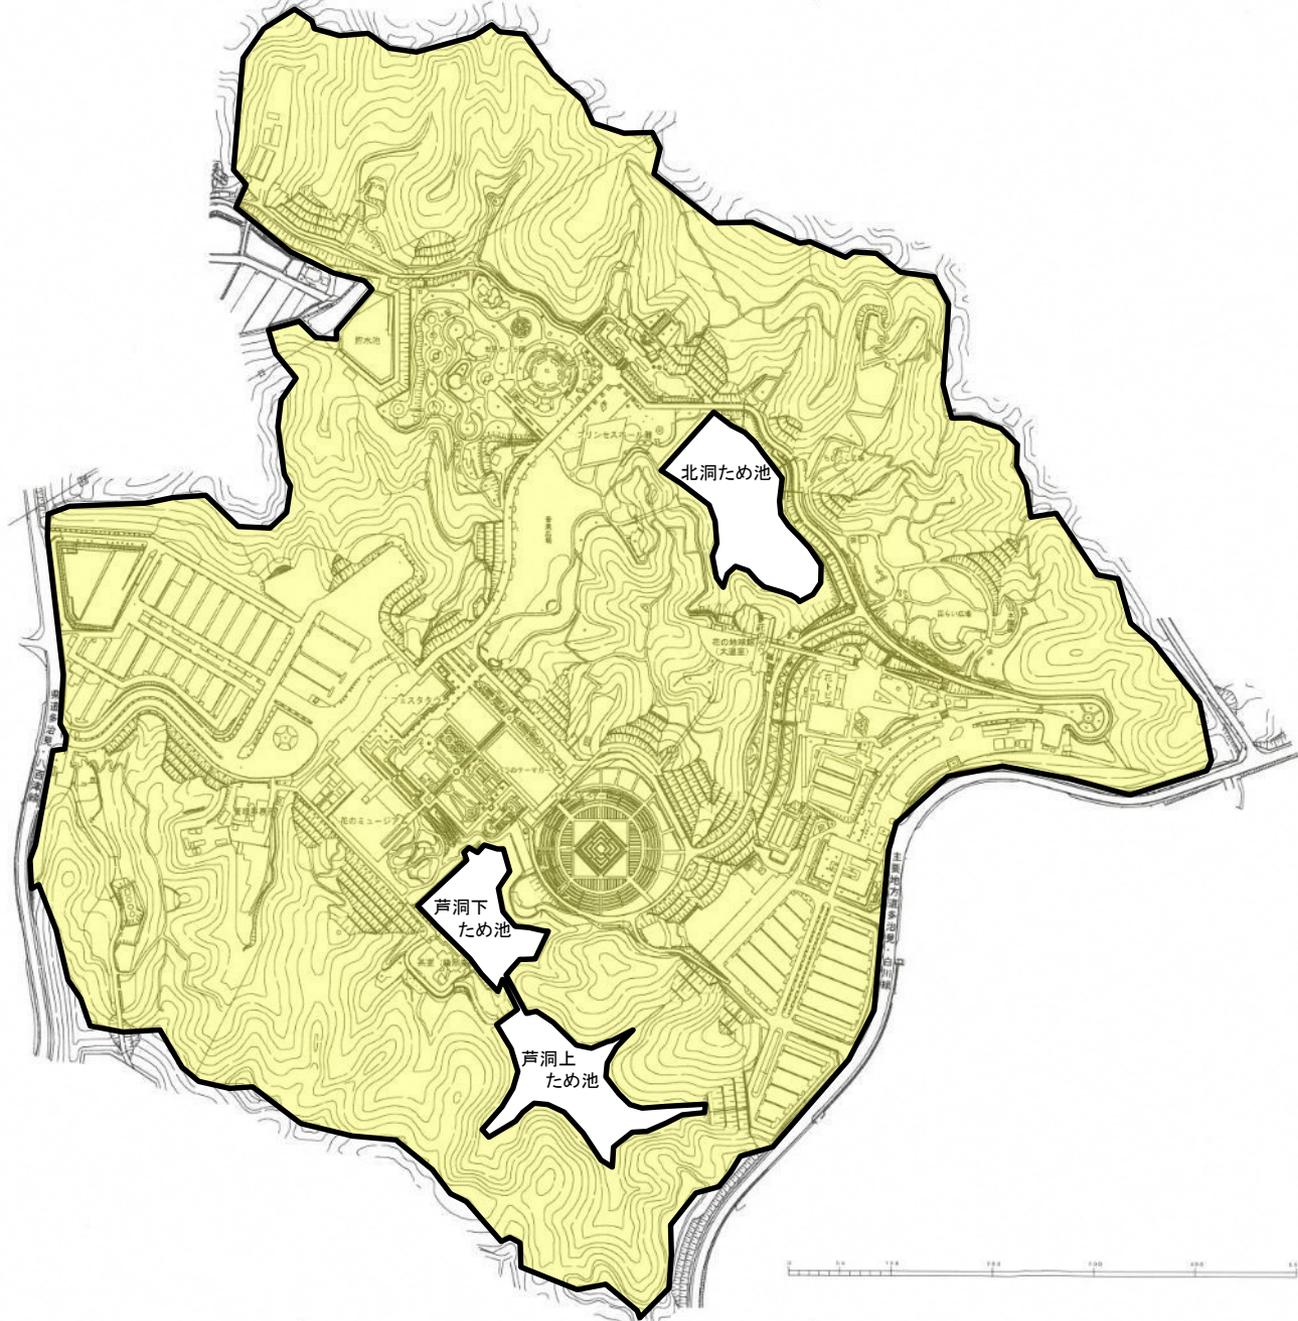


ぎふワールド・ローズガーデン 主要施設位置図

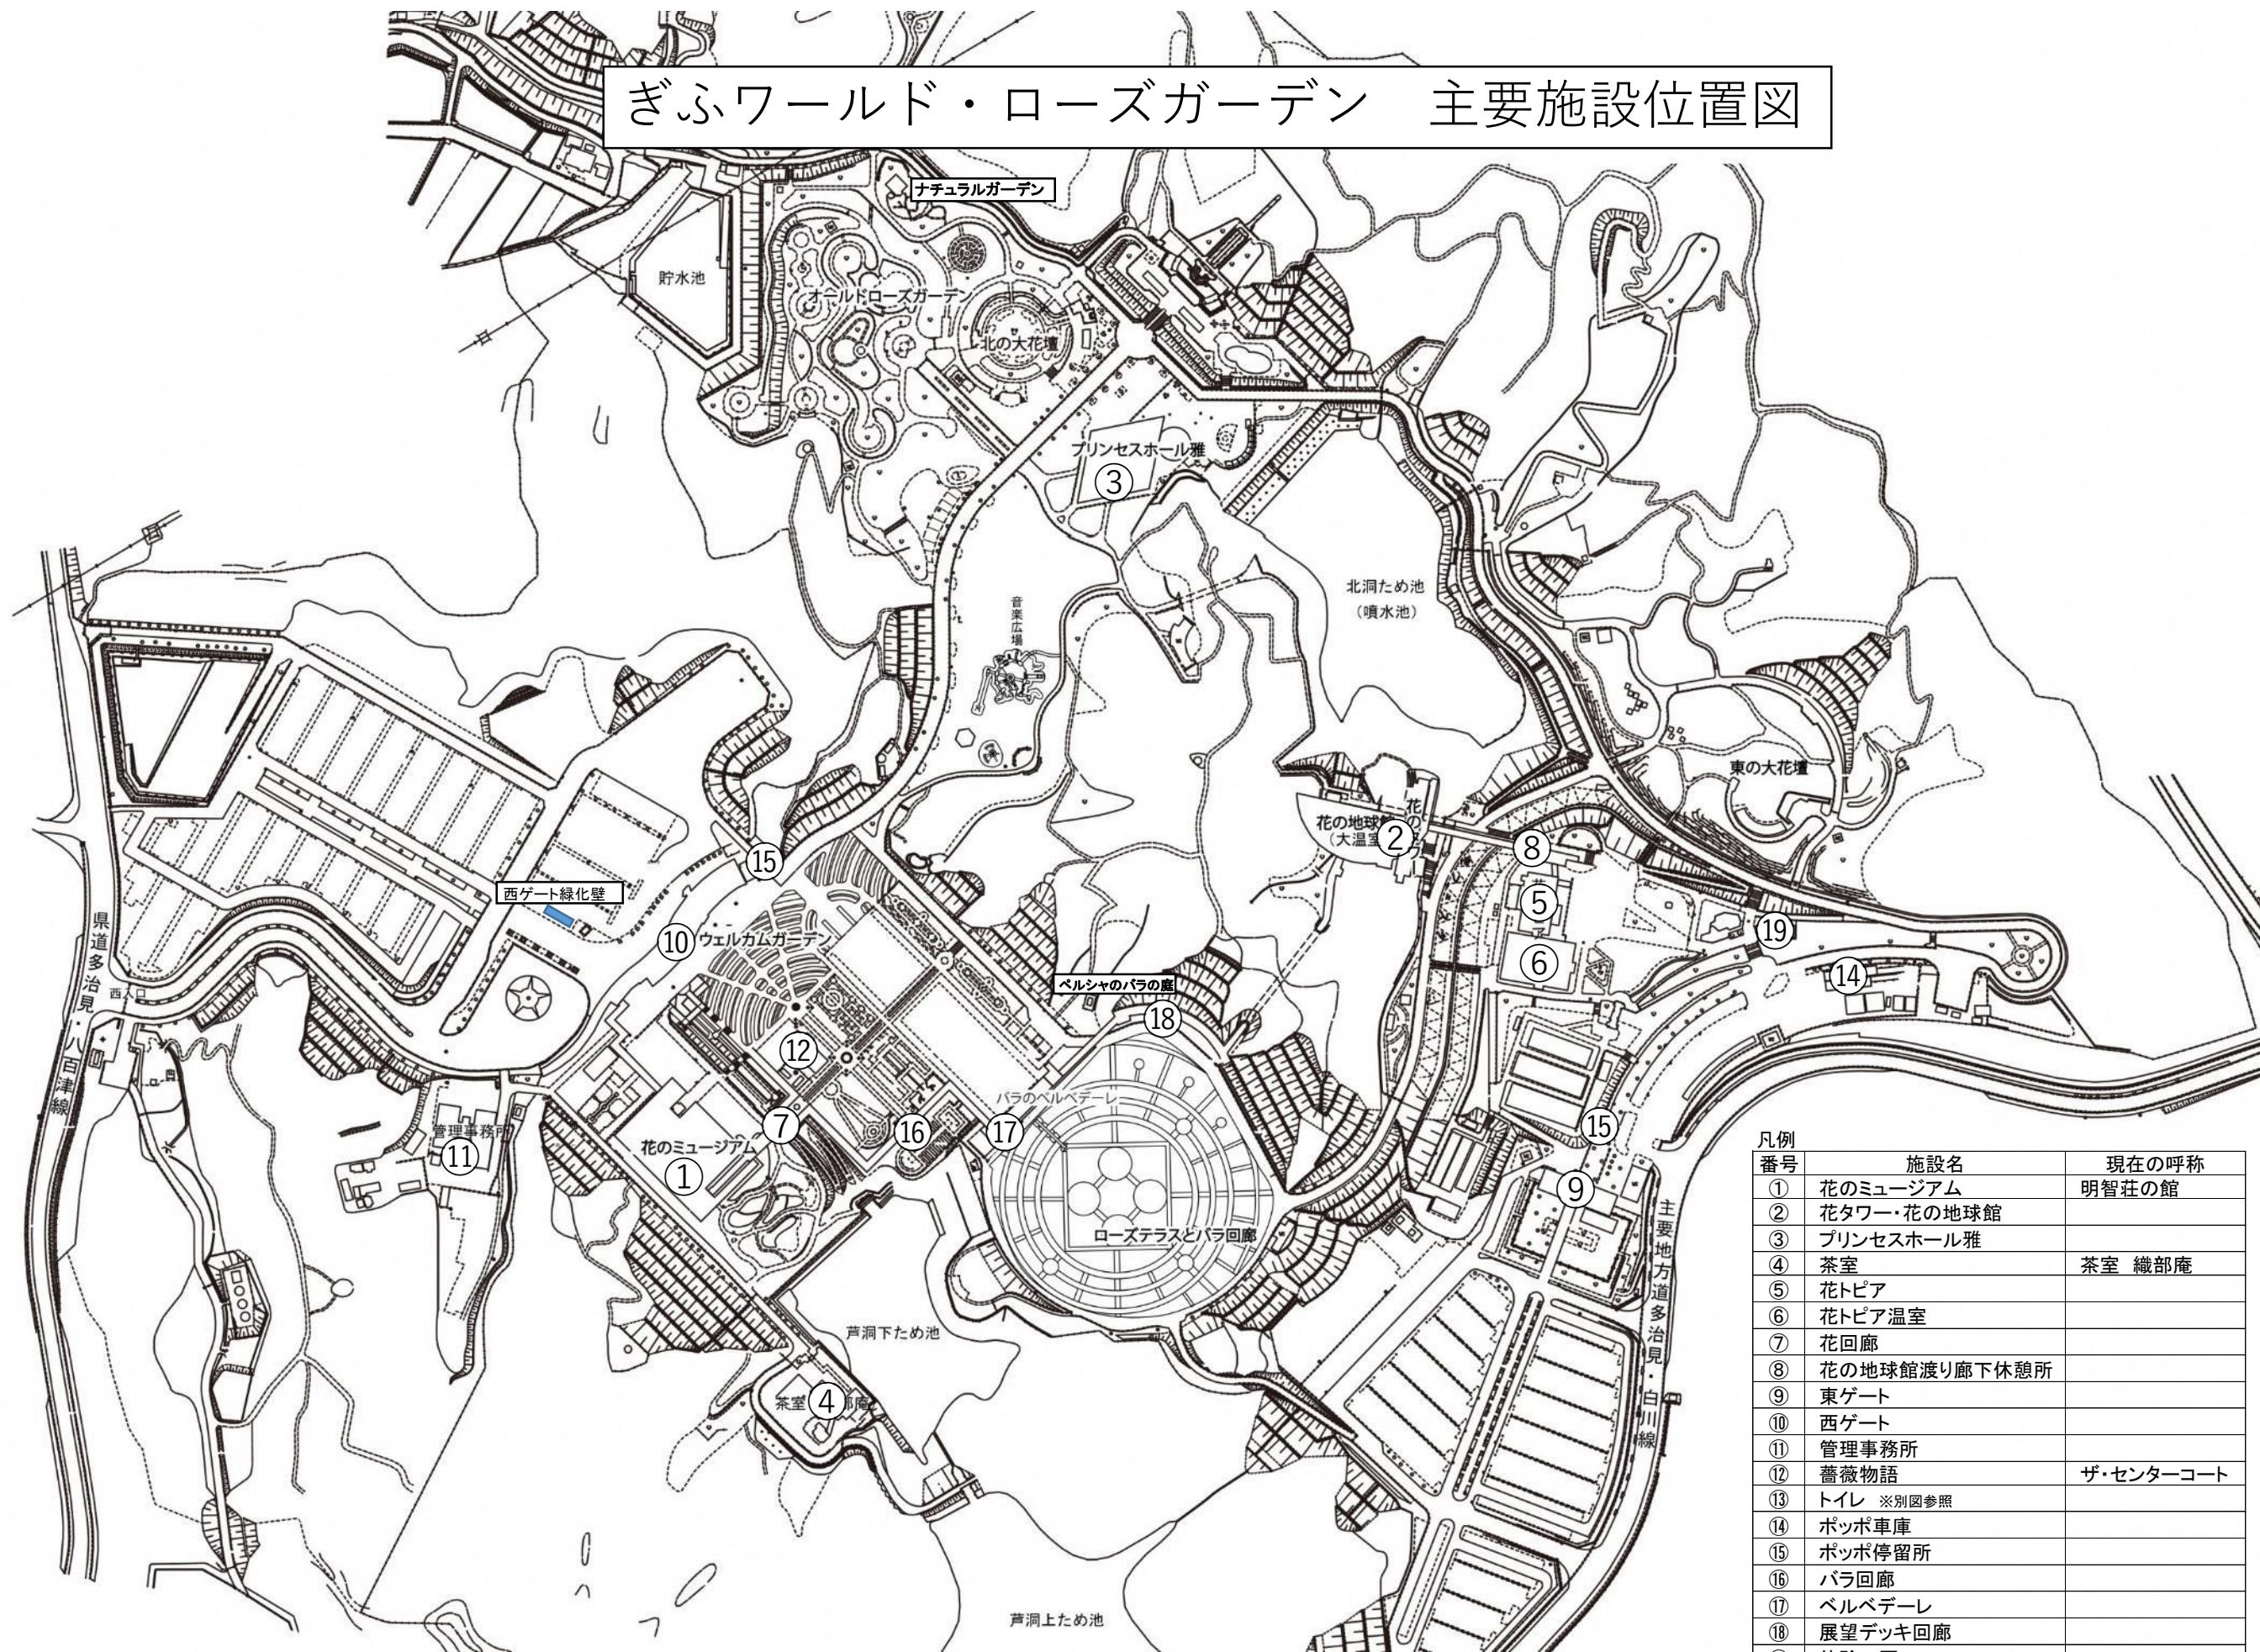

凡例 番号	施設名	現在の呼称
①	花のミュージアム	明智荘の館
②	花タワー・花の地球館	
③	プリンセスホール雅	
④	茶室	茶室 織部庵
⑤	花トピア	
⑥	花トピア温室	
⑦	花回廊	
⑧	花の地球館渡り廊下休憩所	
⑨	東ゲート	
⑩	西ゲート	
⑪	管理事務所	
⑫	薔薇物語	ザ・センターコート
⑬	トイレ ※別図参照	
⑭	ポッポ車庫	
⑮	ポッポ停留所	
⑯	バラ回廊	
⑰	ベルベデーレ	
⑱	展望デッキ回廊	
⑲	体験工房	

ぎふワールド・ローズガーデン トイレ位置図

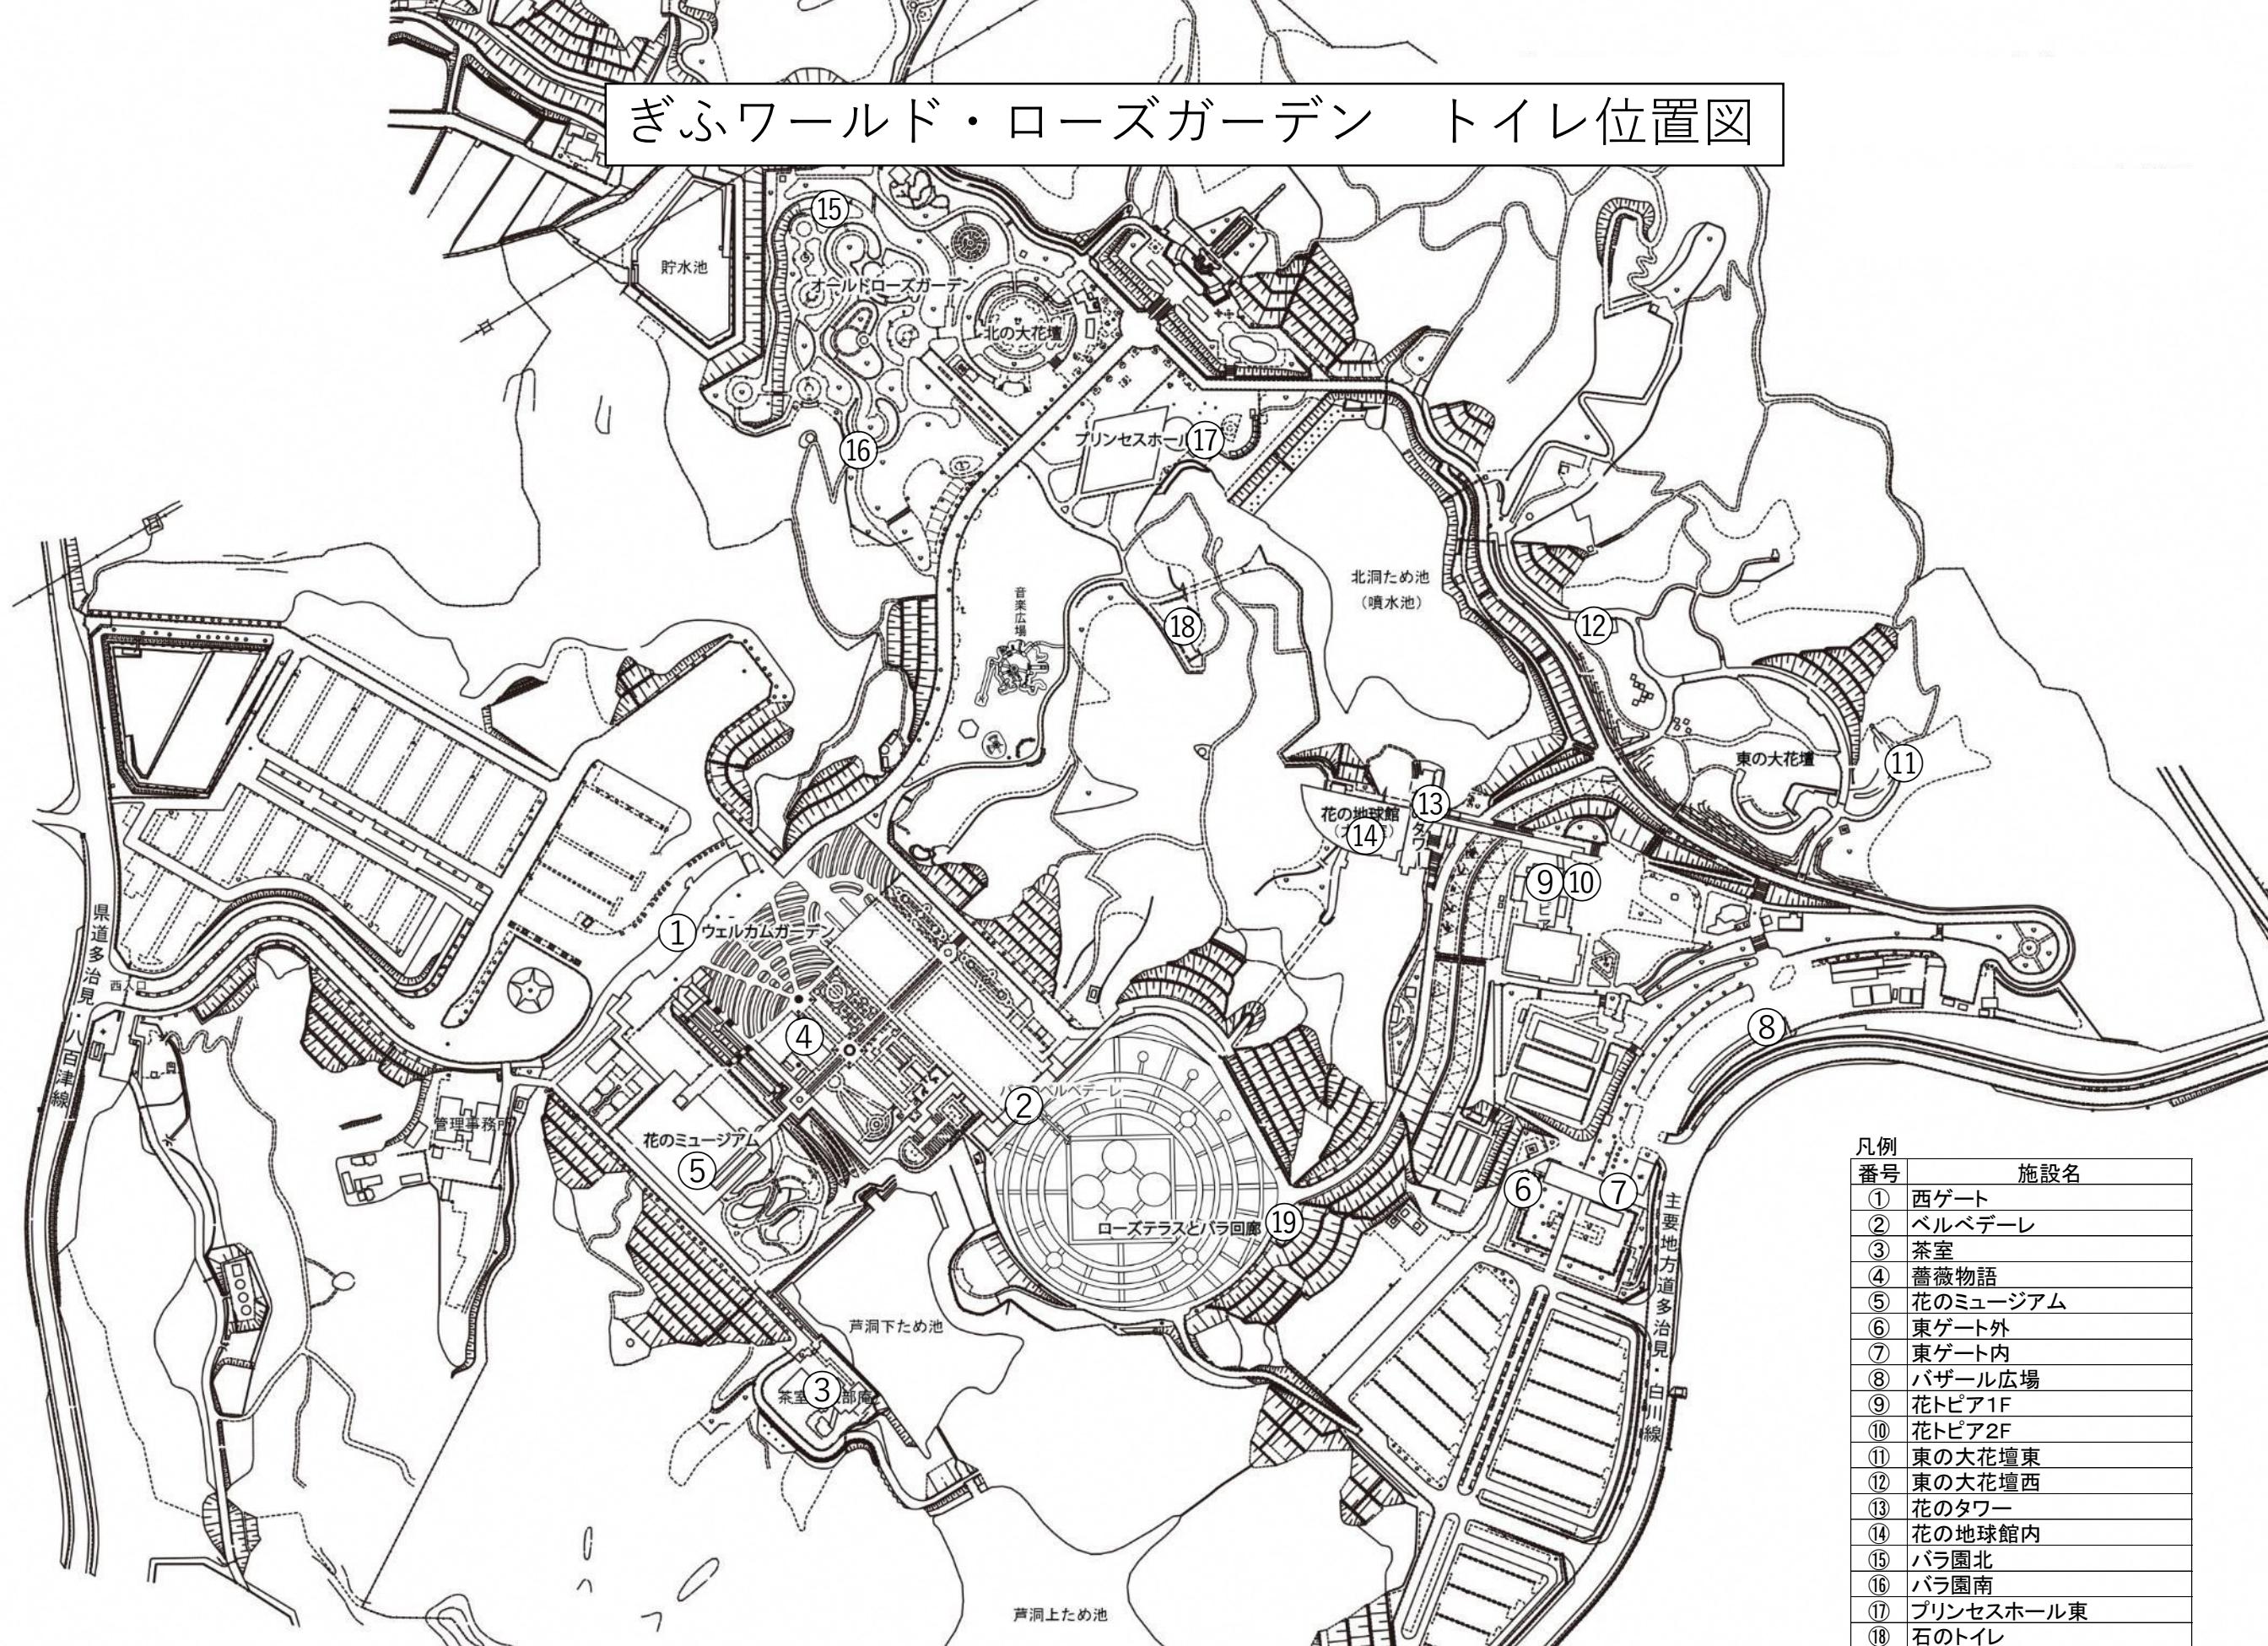


凡例 番号	施設名
①	西ゲート
②	ベルベデーレ
③	茶室
④	薔薇物語
⑤	花のミュージアム
⑥	東ゲート外
⑦	東ゲート内
⑧	パザール広場
⑨	花トピア1F
⑩	花トピア2F
⑪	東の大花壇東
⑫	東の大花壇西
⑬	花のタワー
⑭	花の地球館内
⑮	バラ園北
⑯	バラ園南
⑰	プリンセスホール東
⑱	石のトイレ
⑲	育種家のバラ園

※職員等の利用を想定したトイレは含まれていません。

花のミュージアム平面図


1階

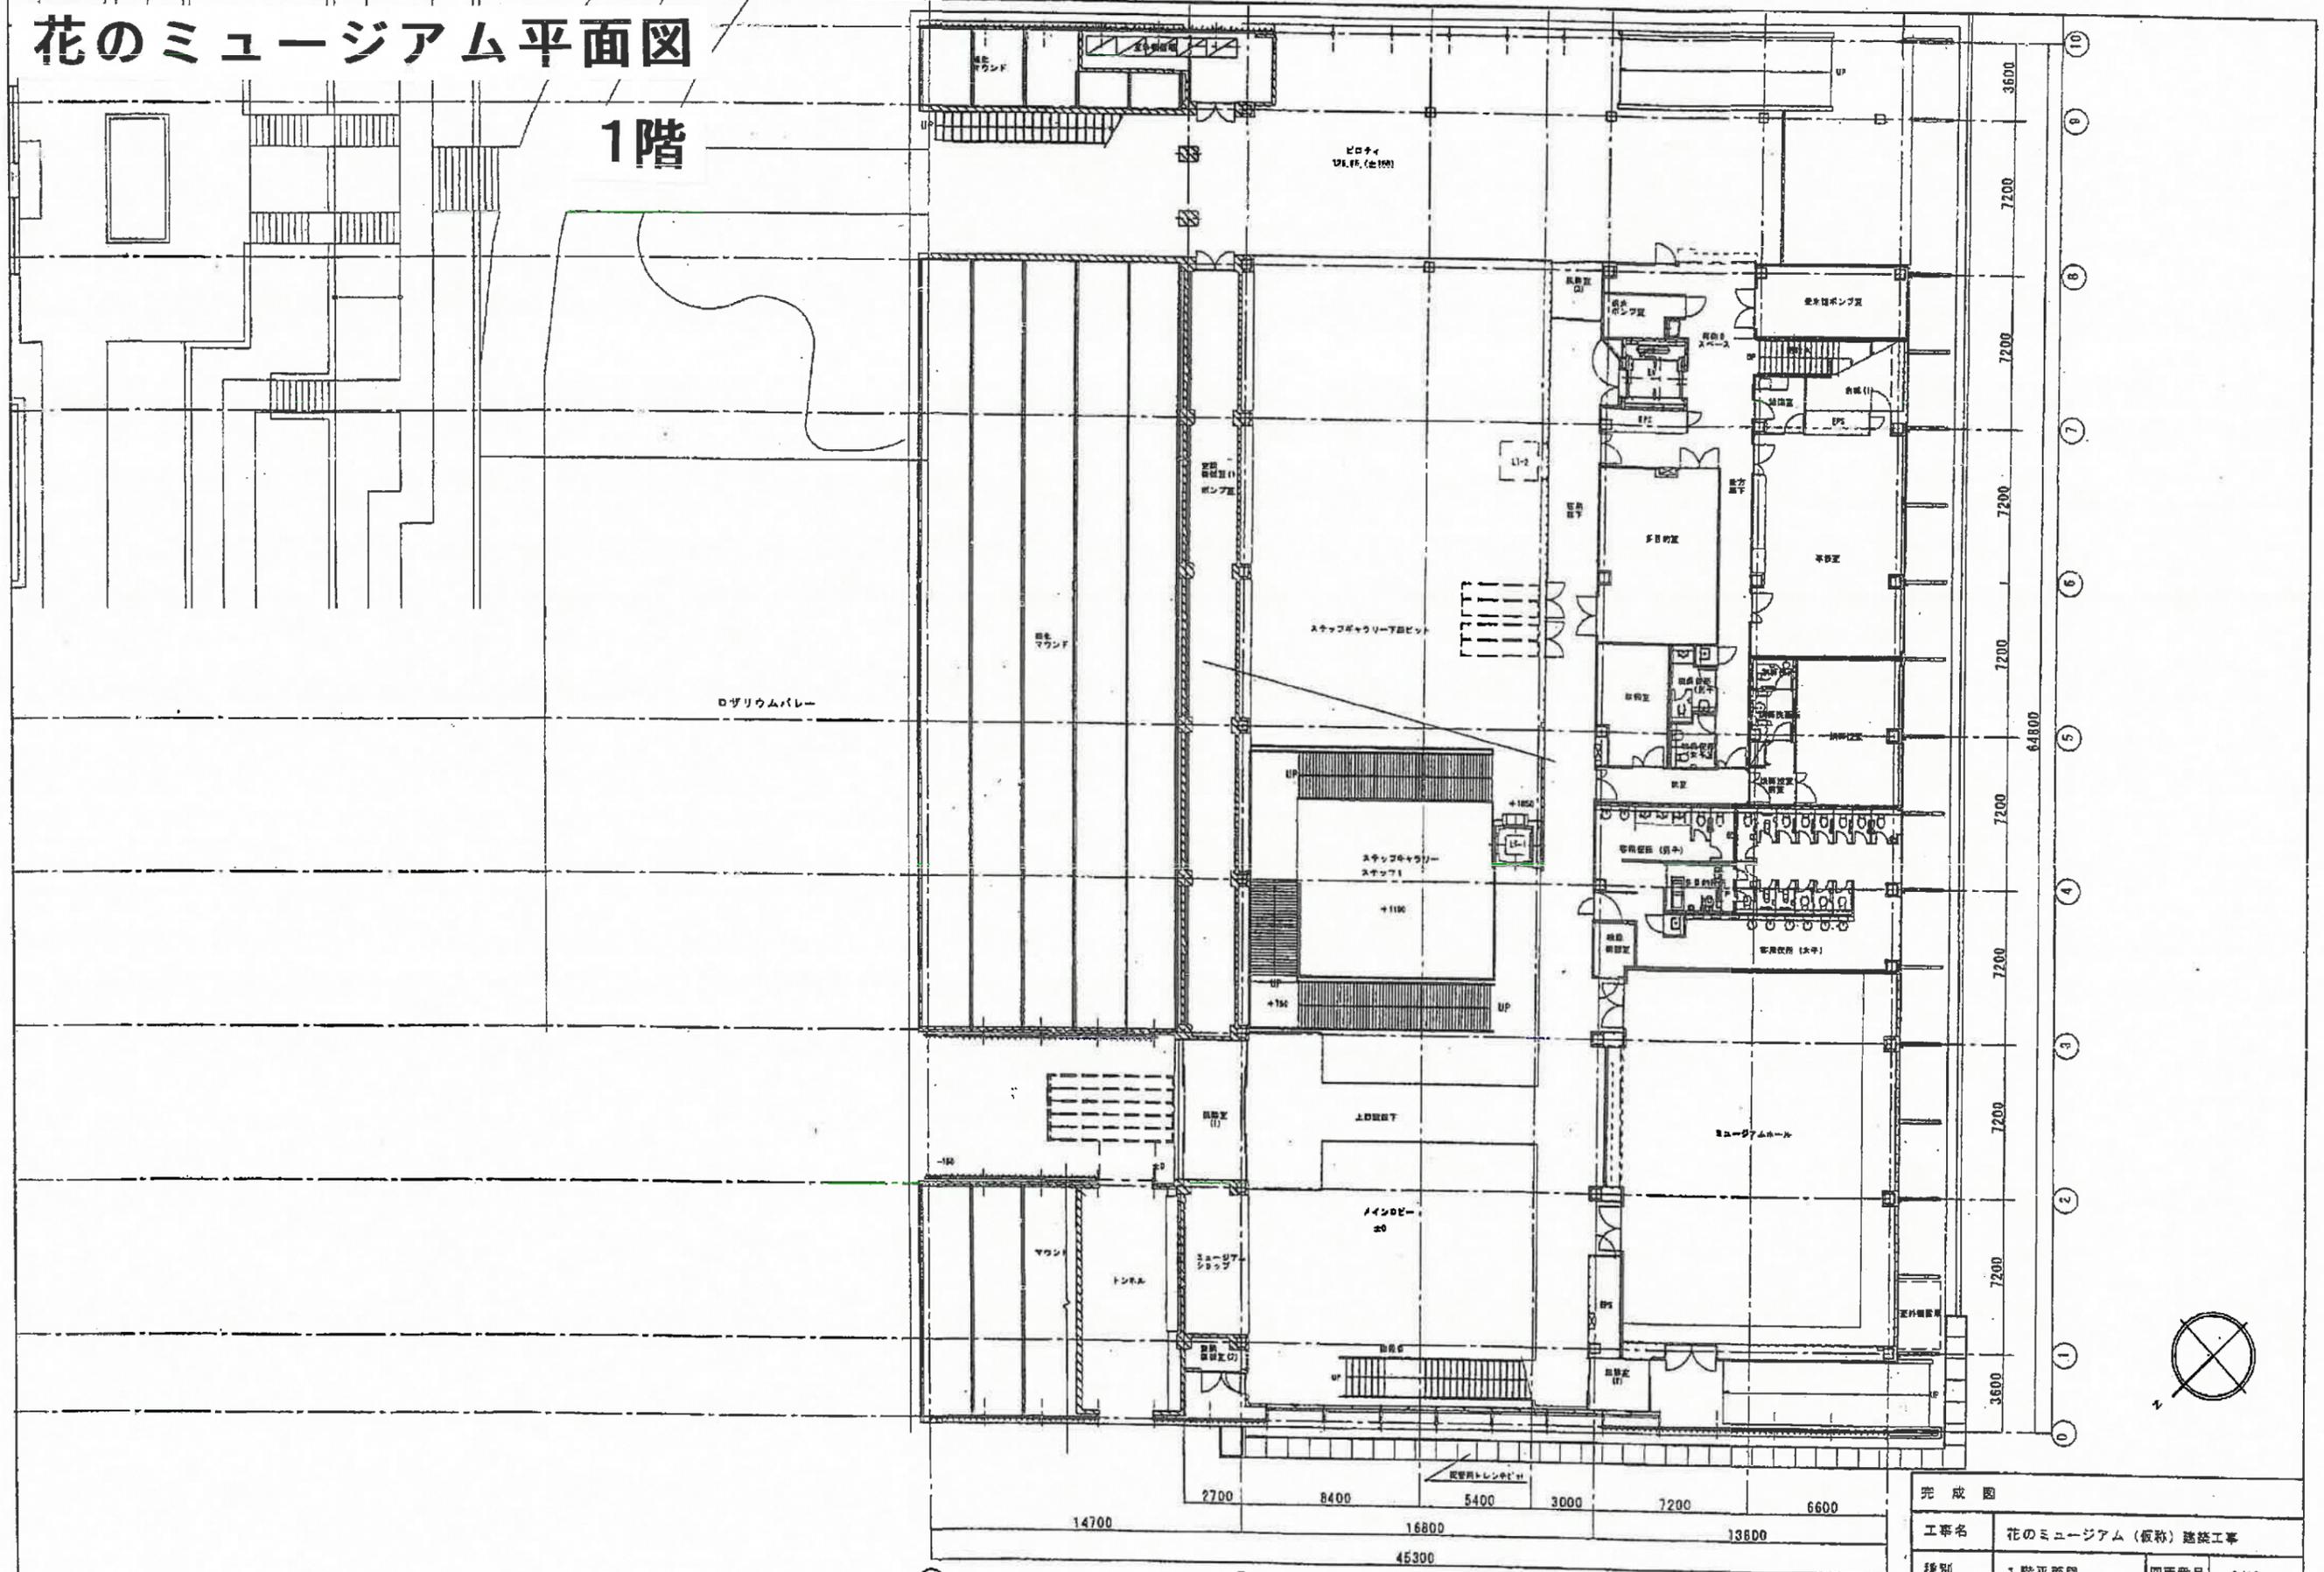

完成図			
工事名	花のミュージアム(仮称)建築工事		
種別	1階平面図	図面番号	3/19
縮尺	1:200	作成年月	平成16年12月15日
施工	青森・栗山特定建設工事共同企業体		

花のミュージアム平面図

2階

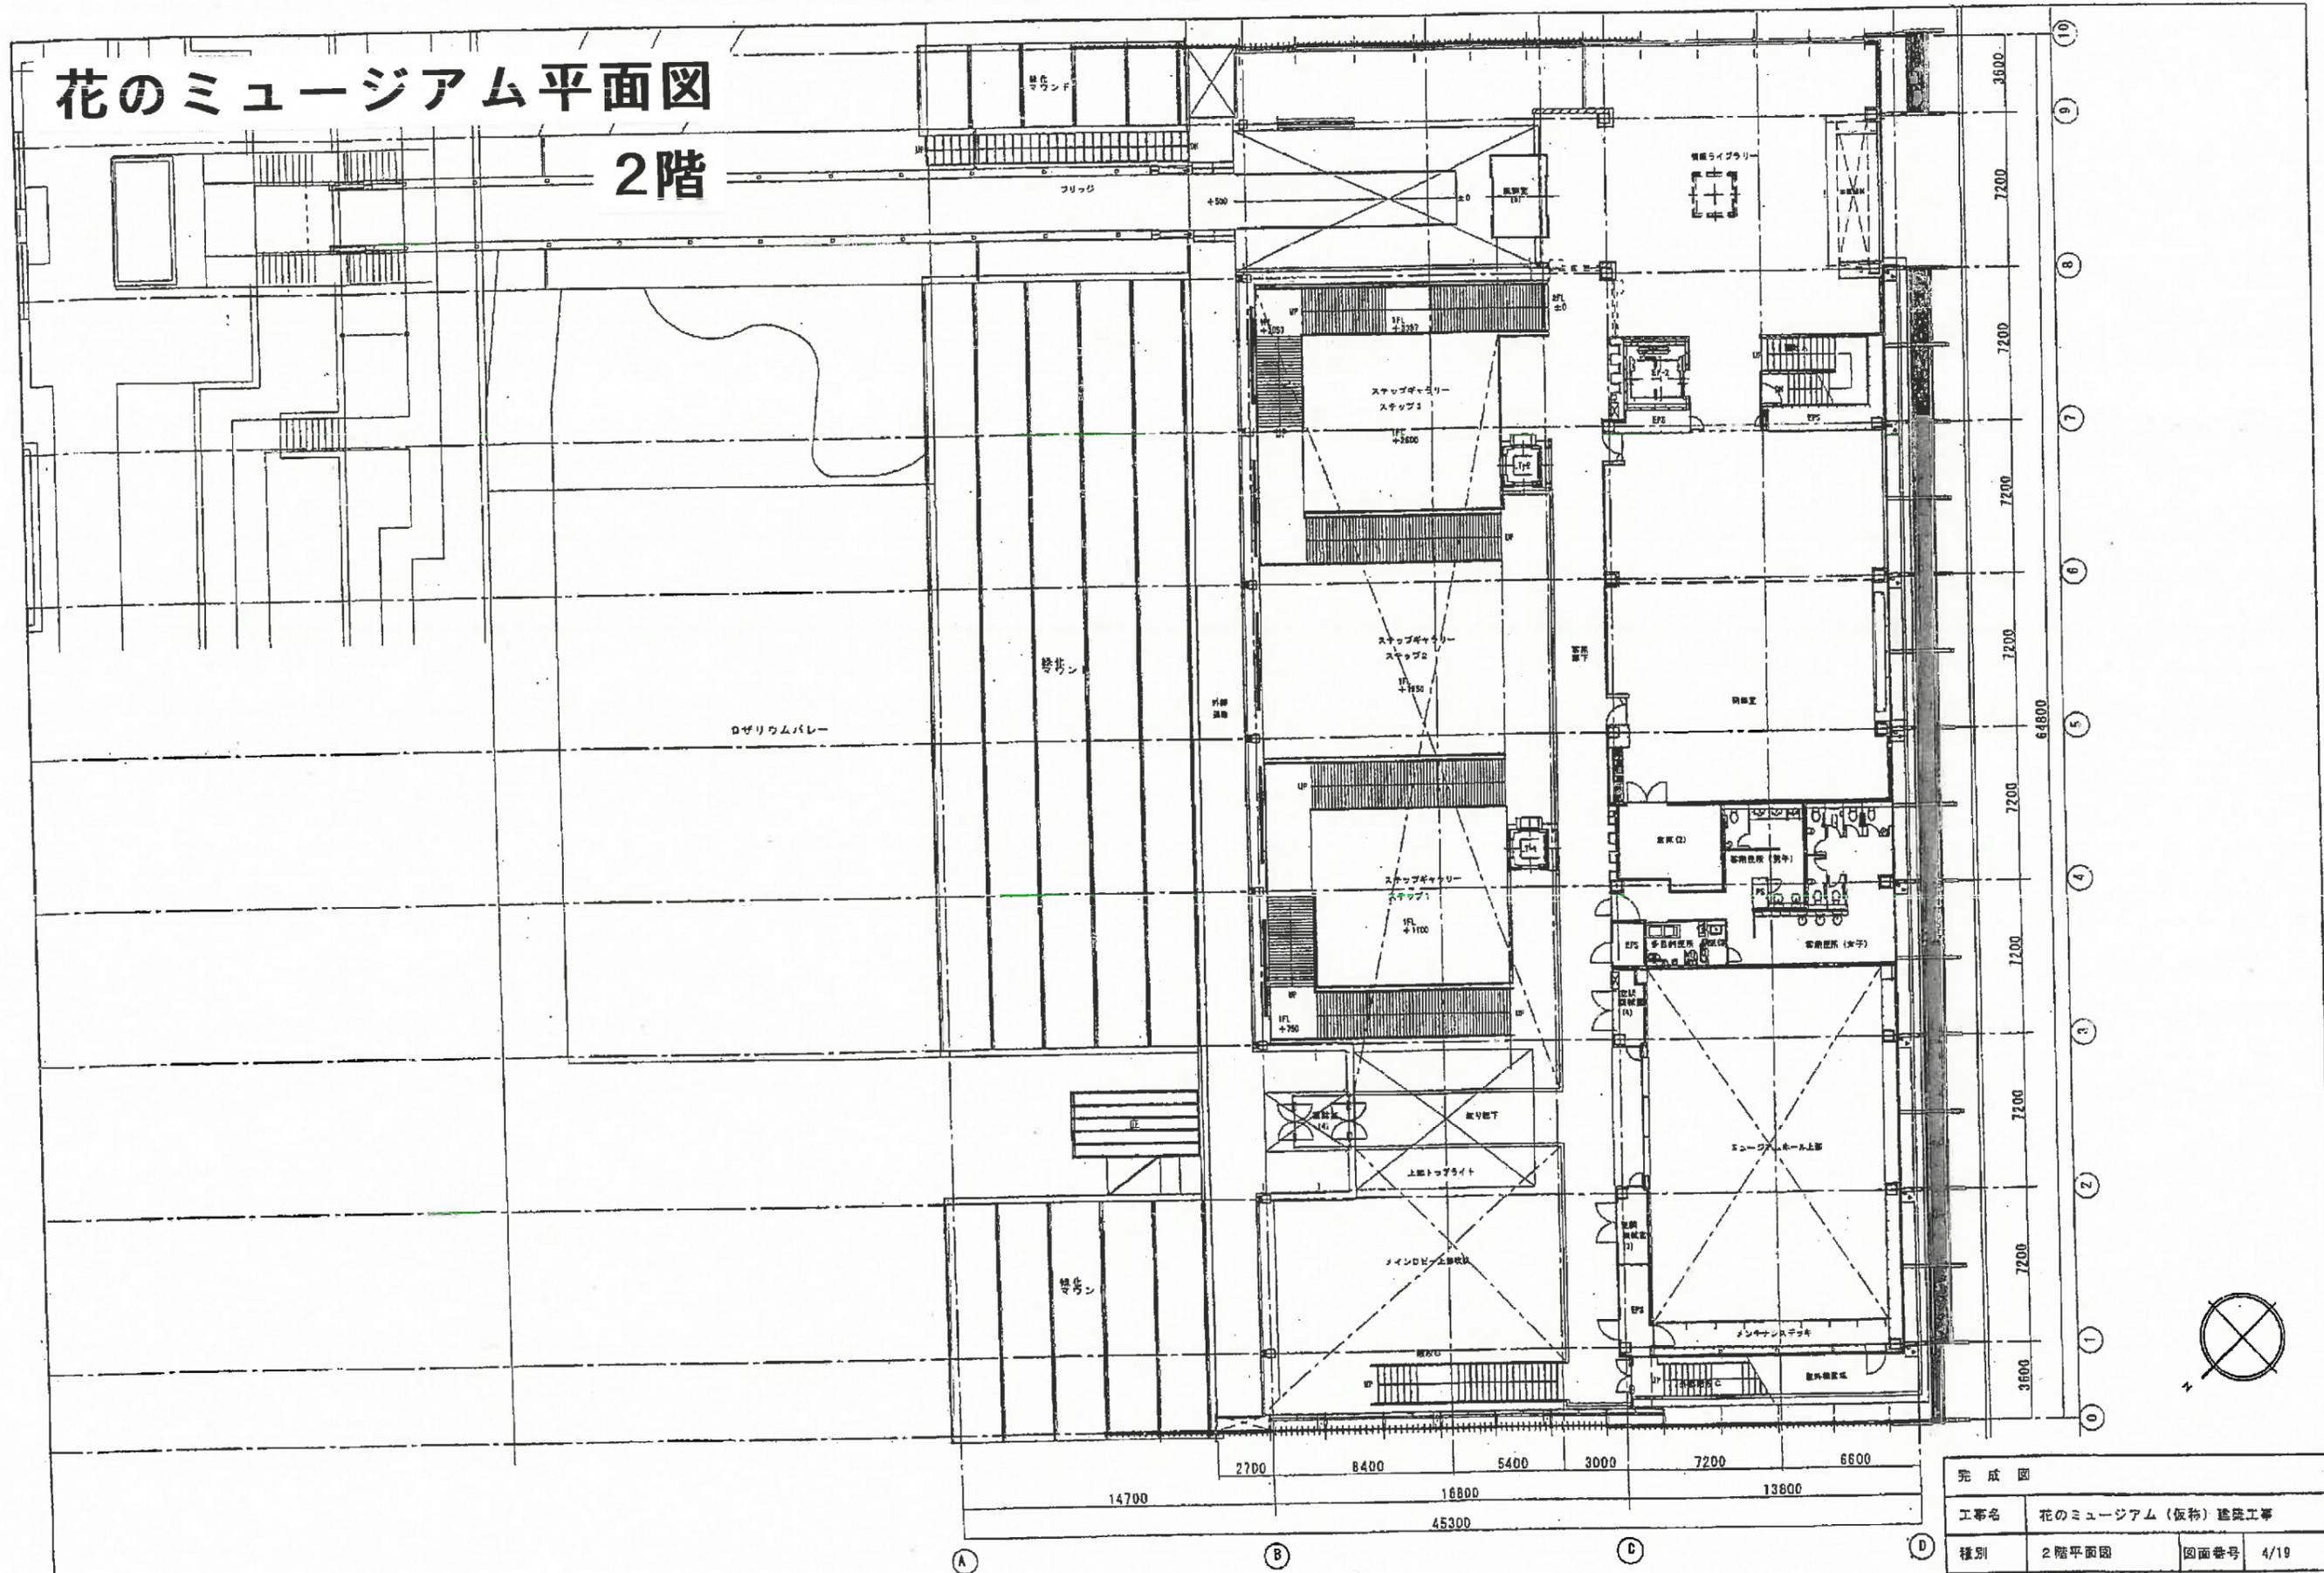


完成図			
工事名	花のミュージアム（仮称）建築工事		
種別	2階平面図	図面番号	4/19
縮尺	1:200	作成年月	平成16年12月15日
施工	青森・栗山特定建設工事共同企業体		
	現場代理人	下村 旺	



2階平面図


1/100

花のタワー平面図

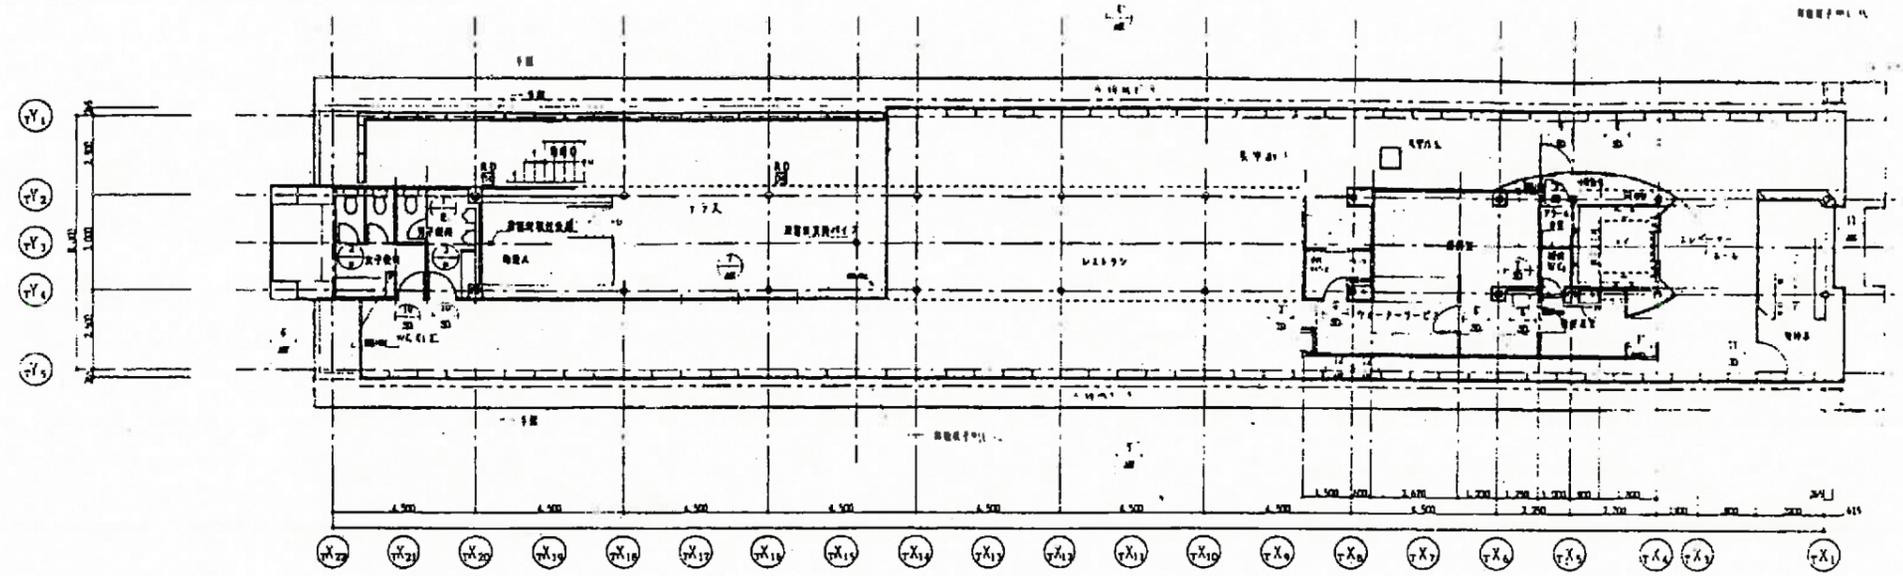

Z5レベル平面図


1/100

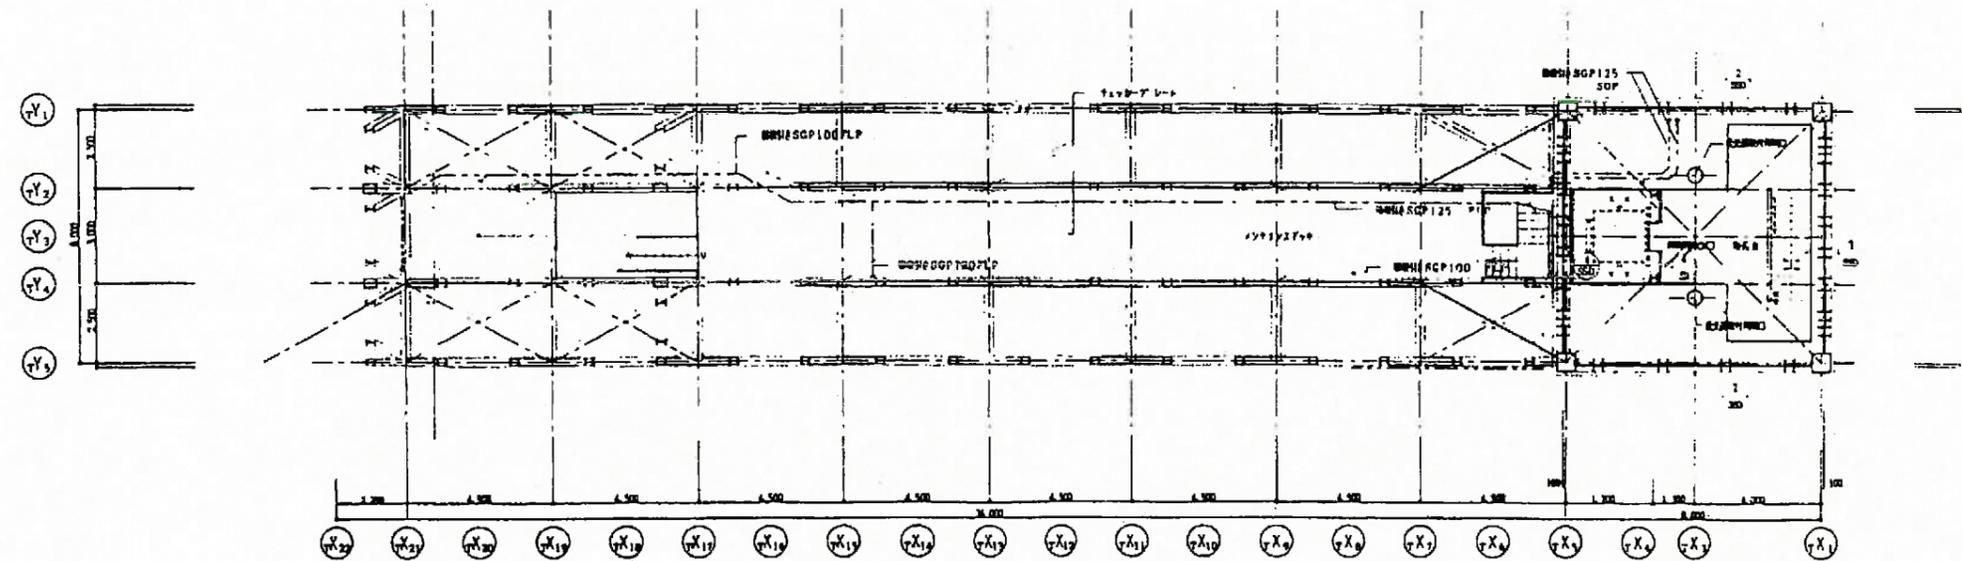


花の地球館平面図

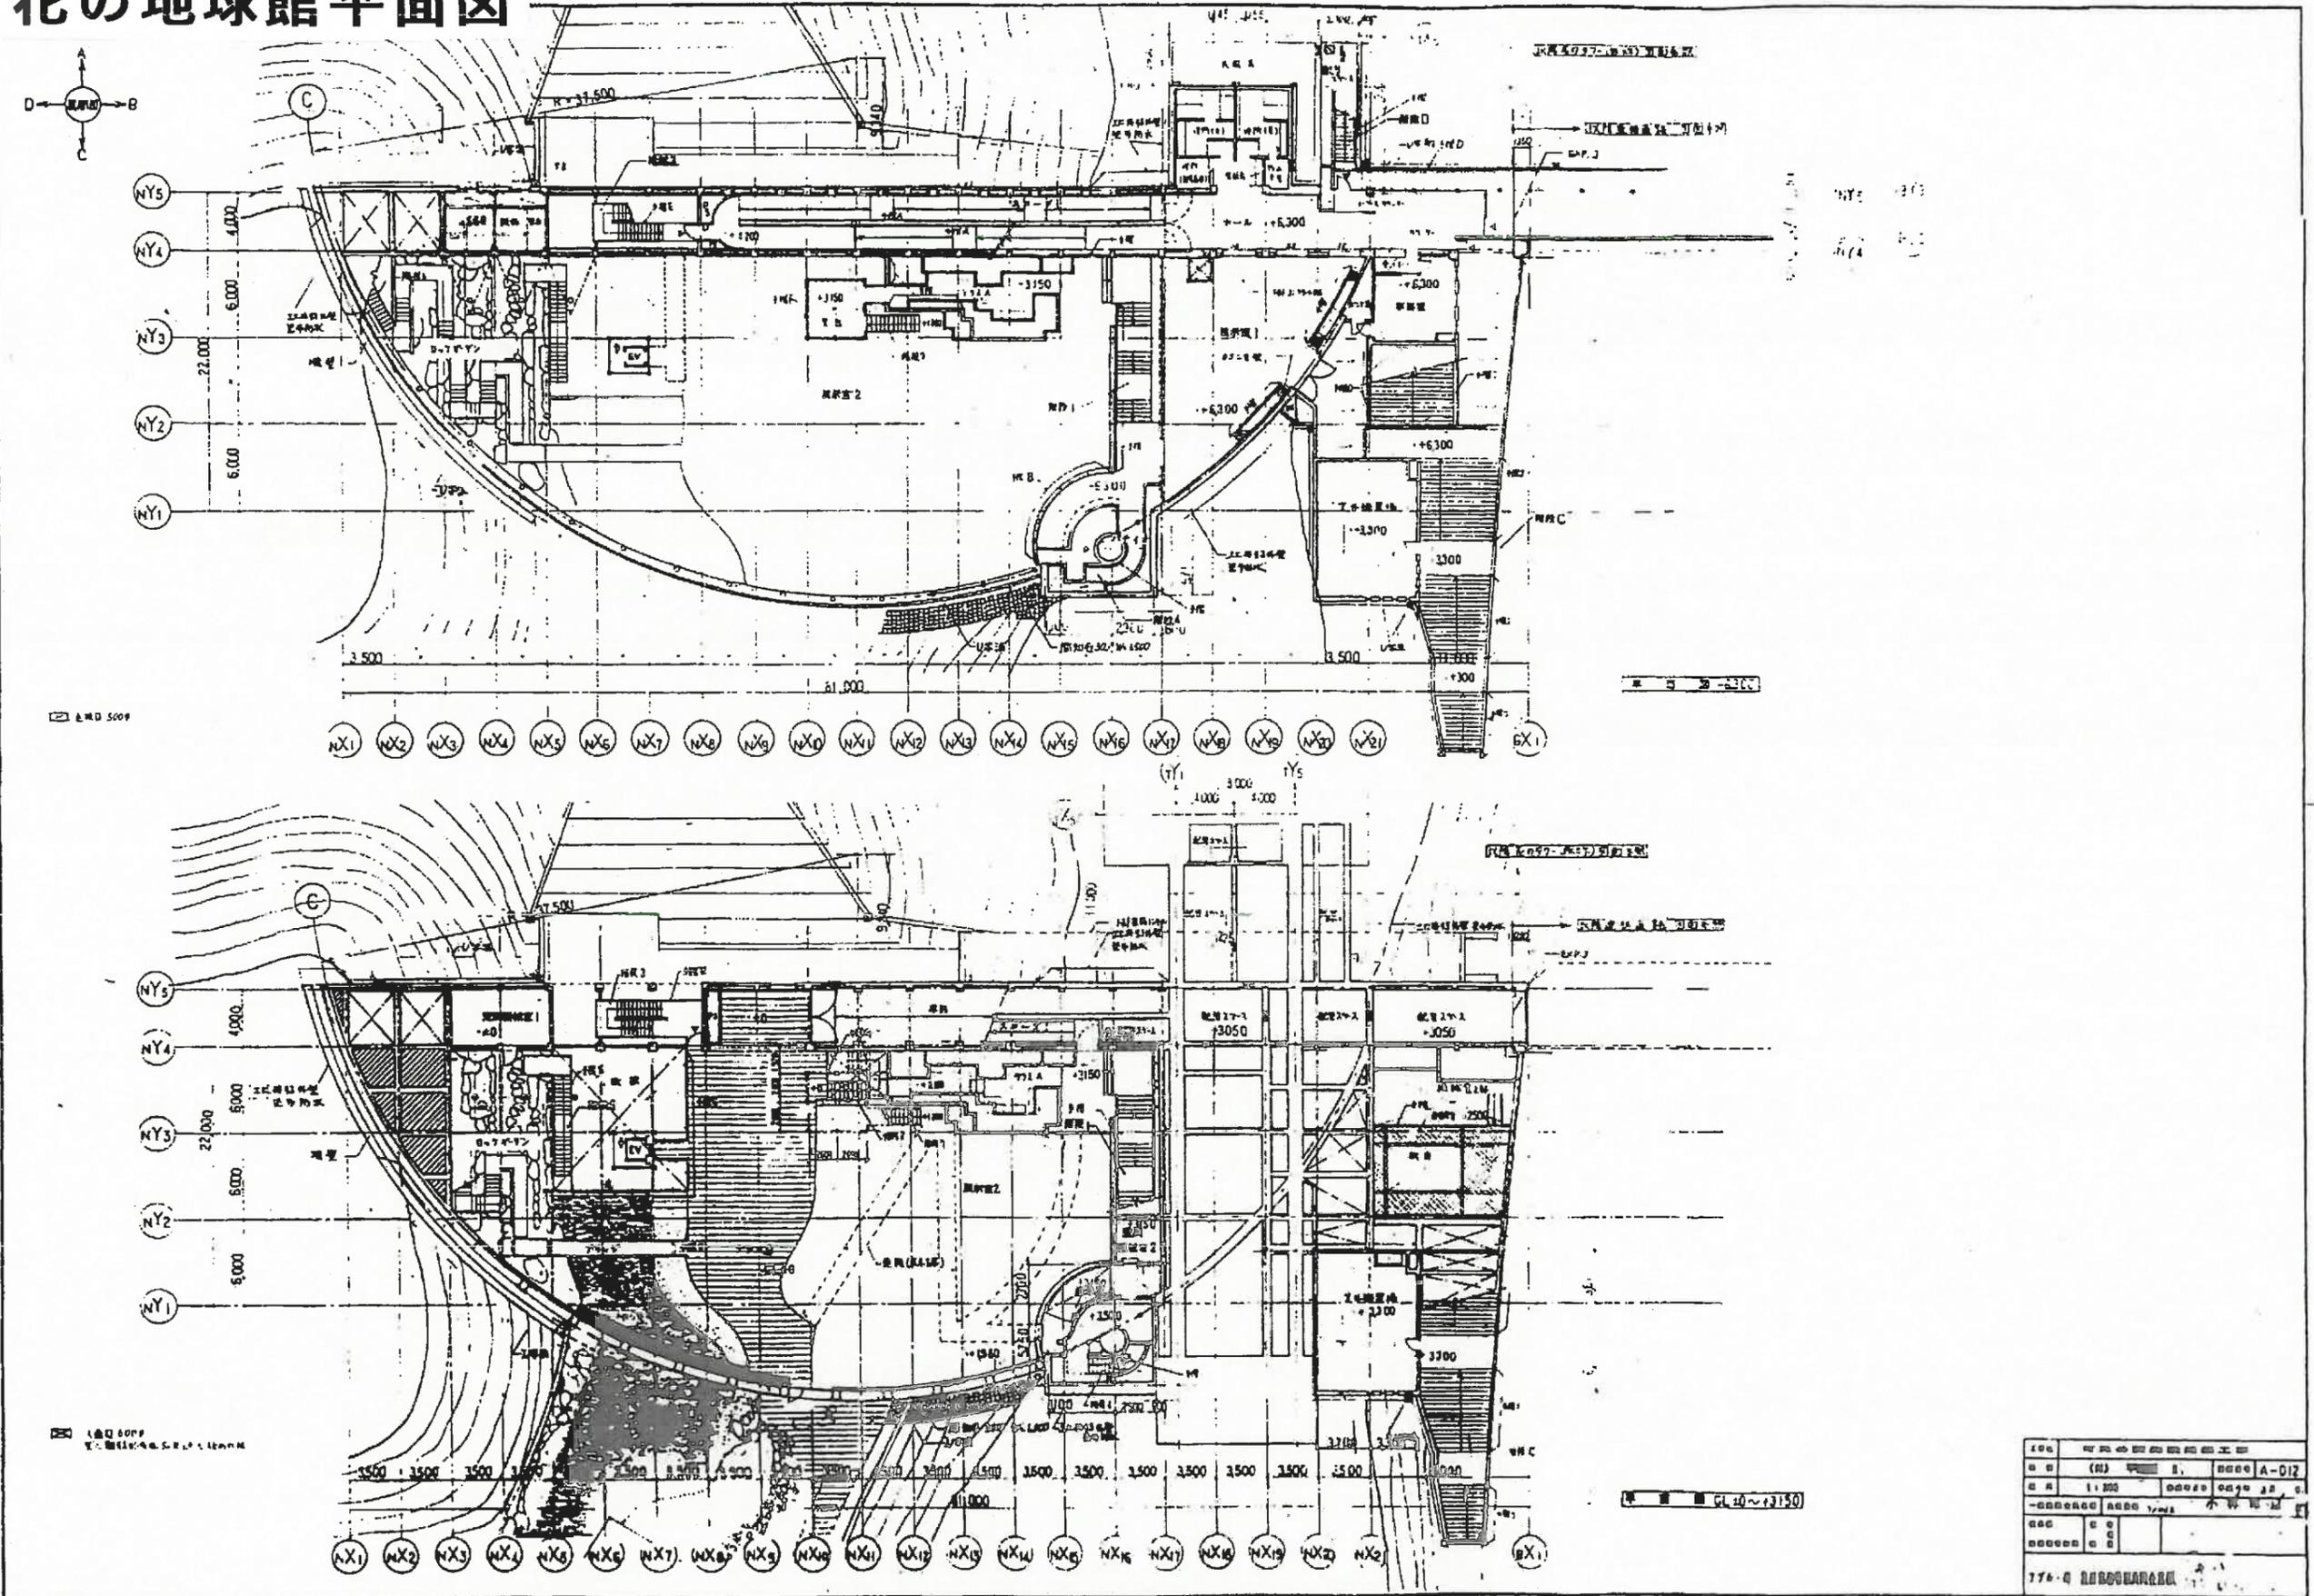




プリンセスホール雅平面図

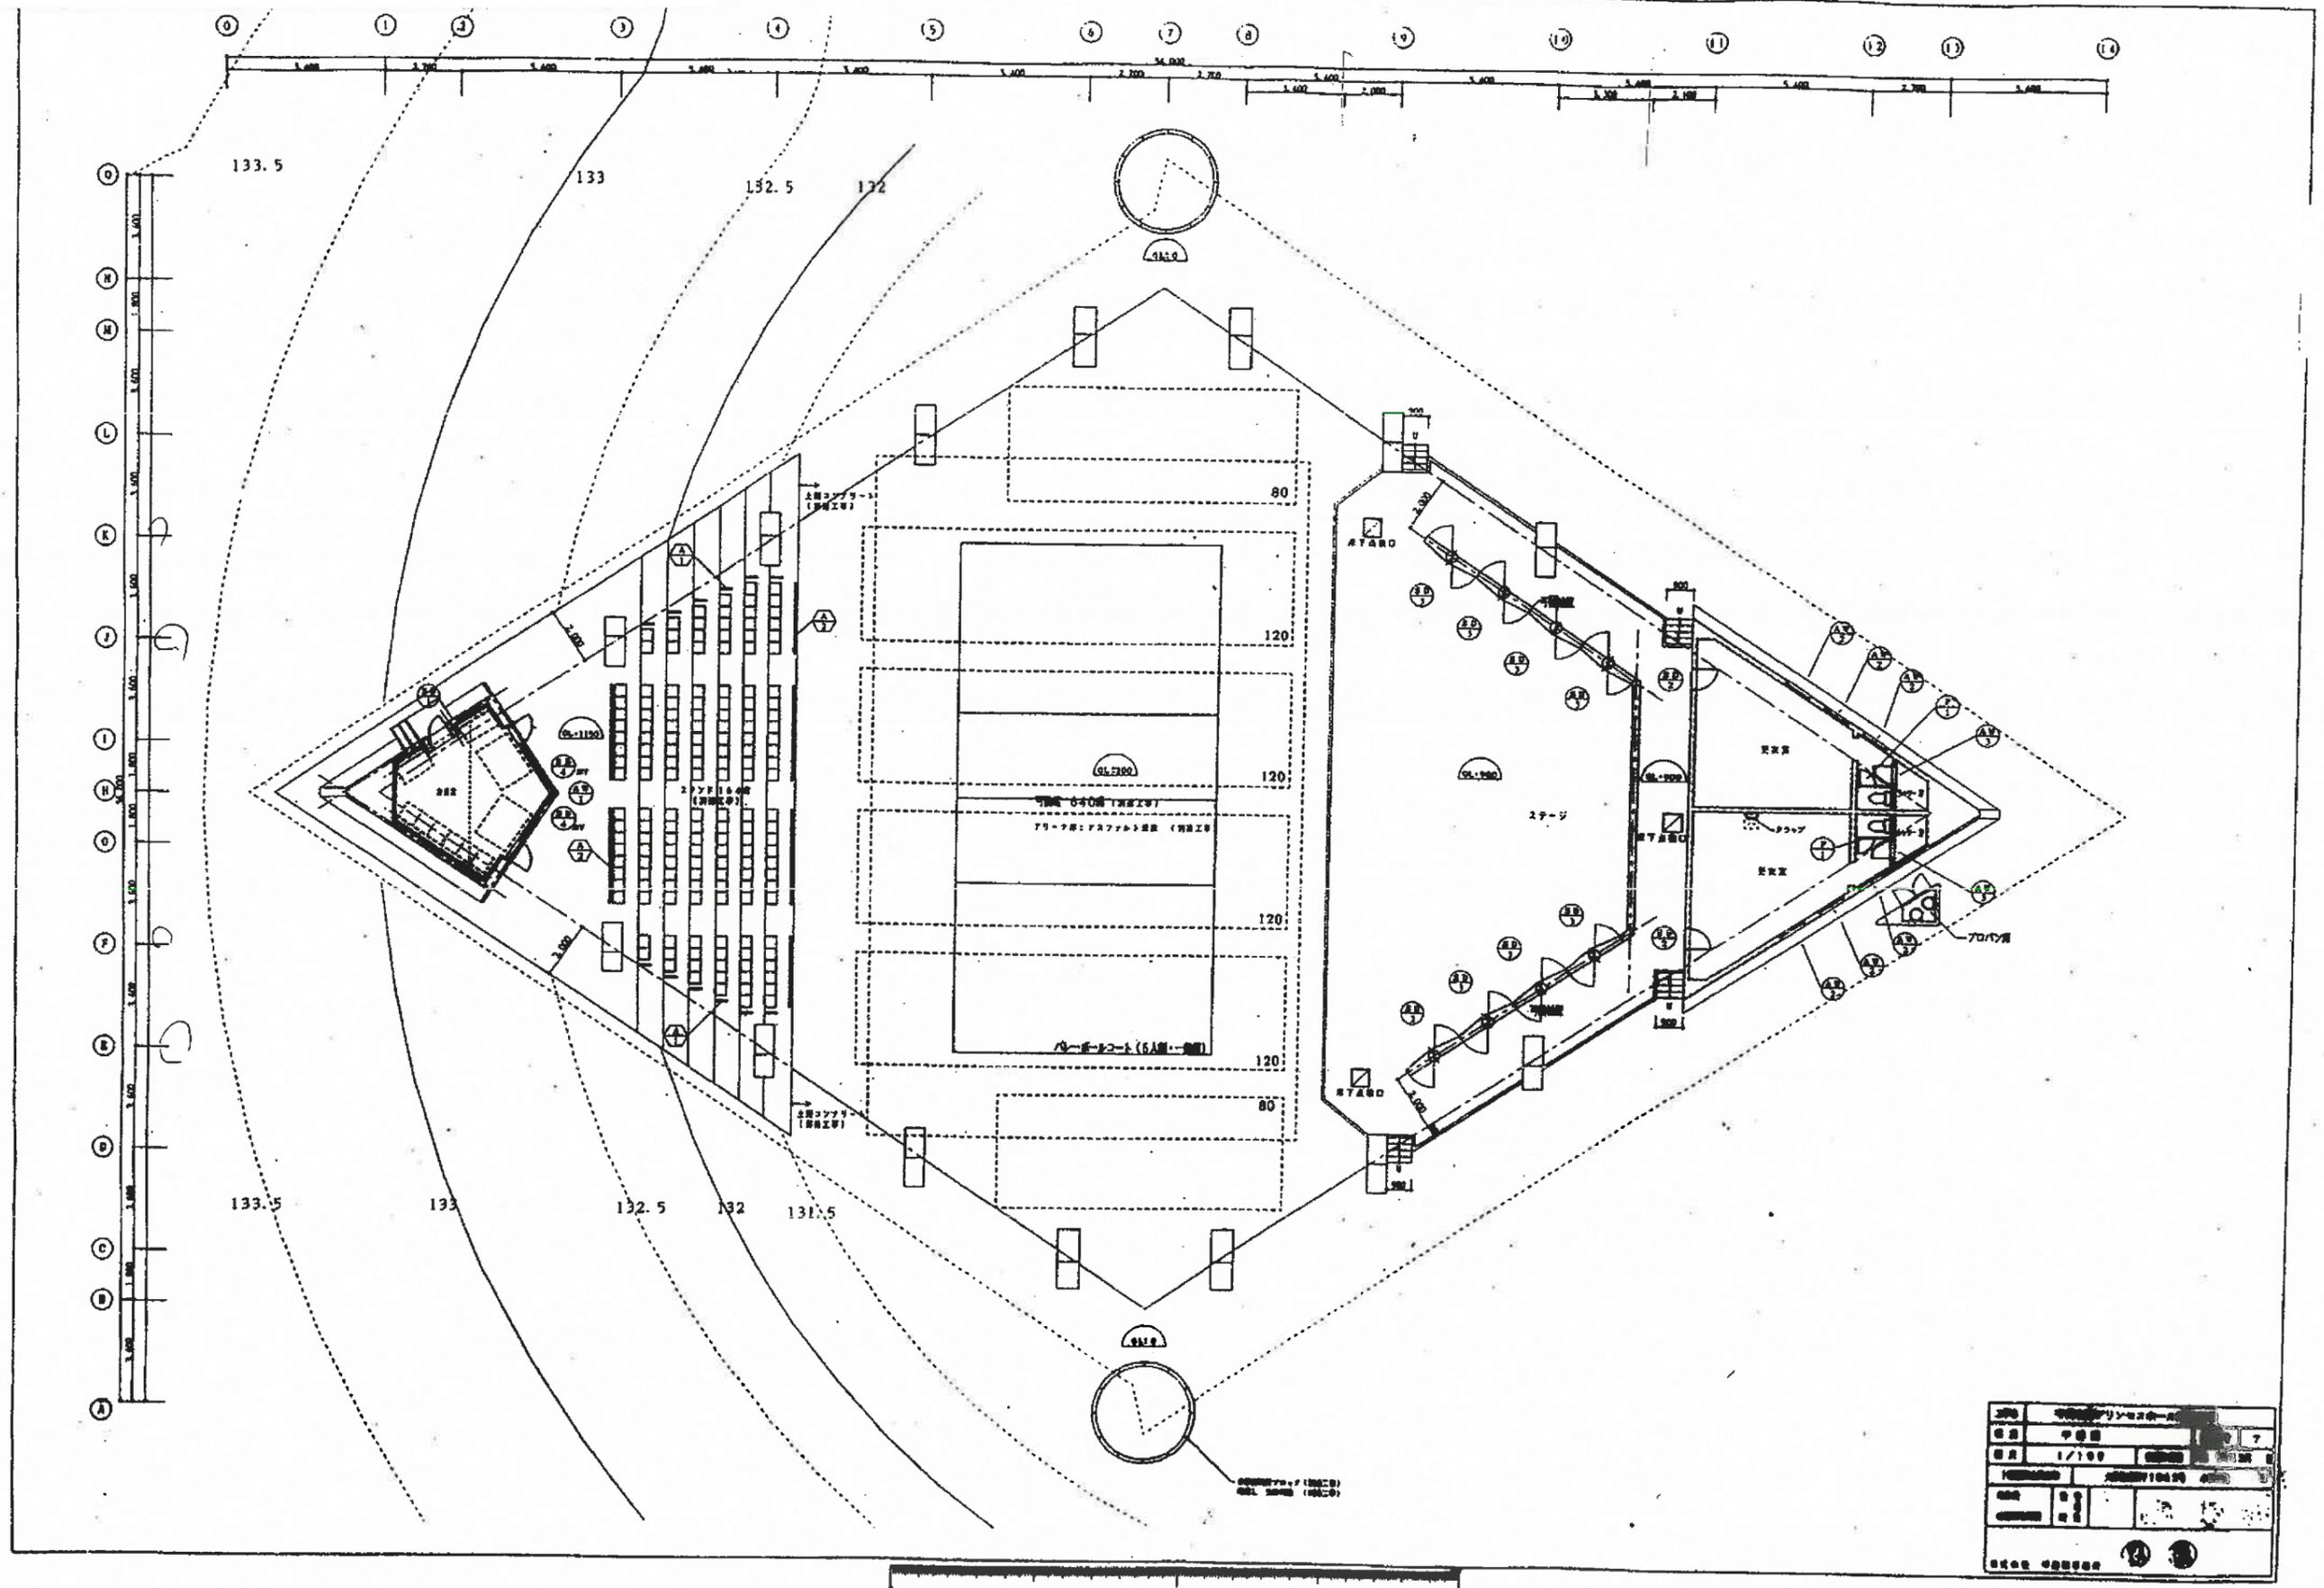

工種	建築
図名	プリンセスホール
図尺	1/100
備考	

花トピア平面図

側面ビニール張替工

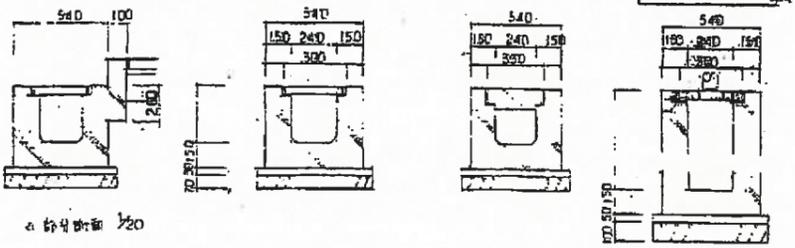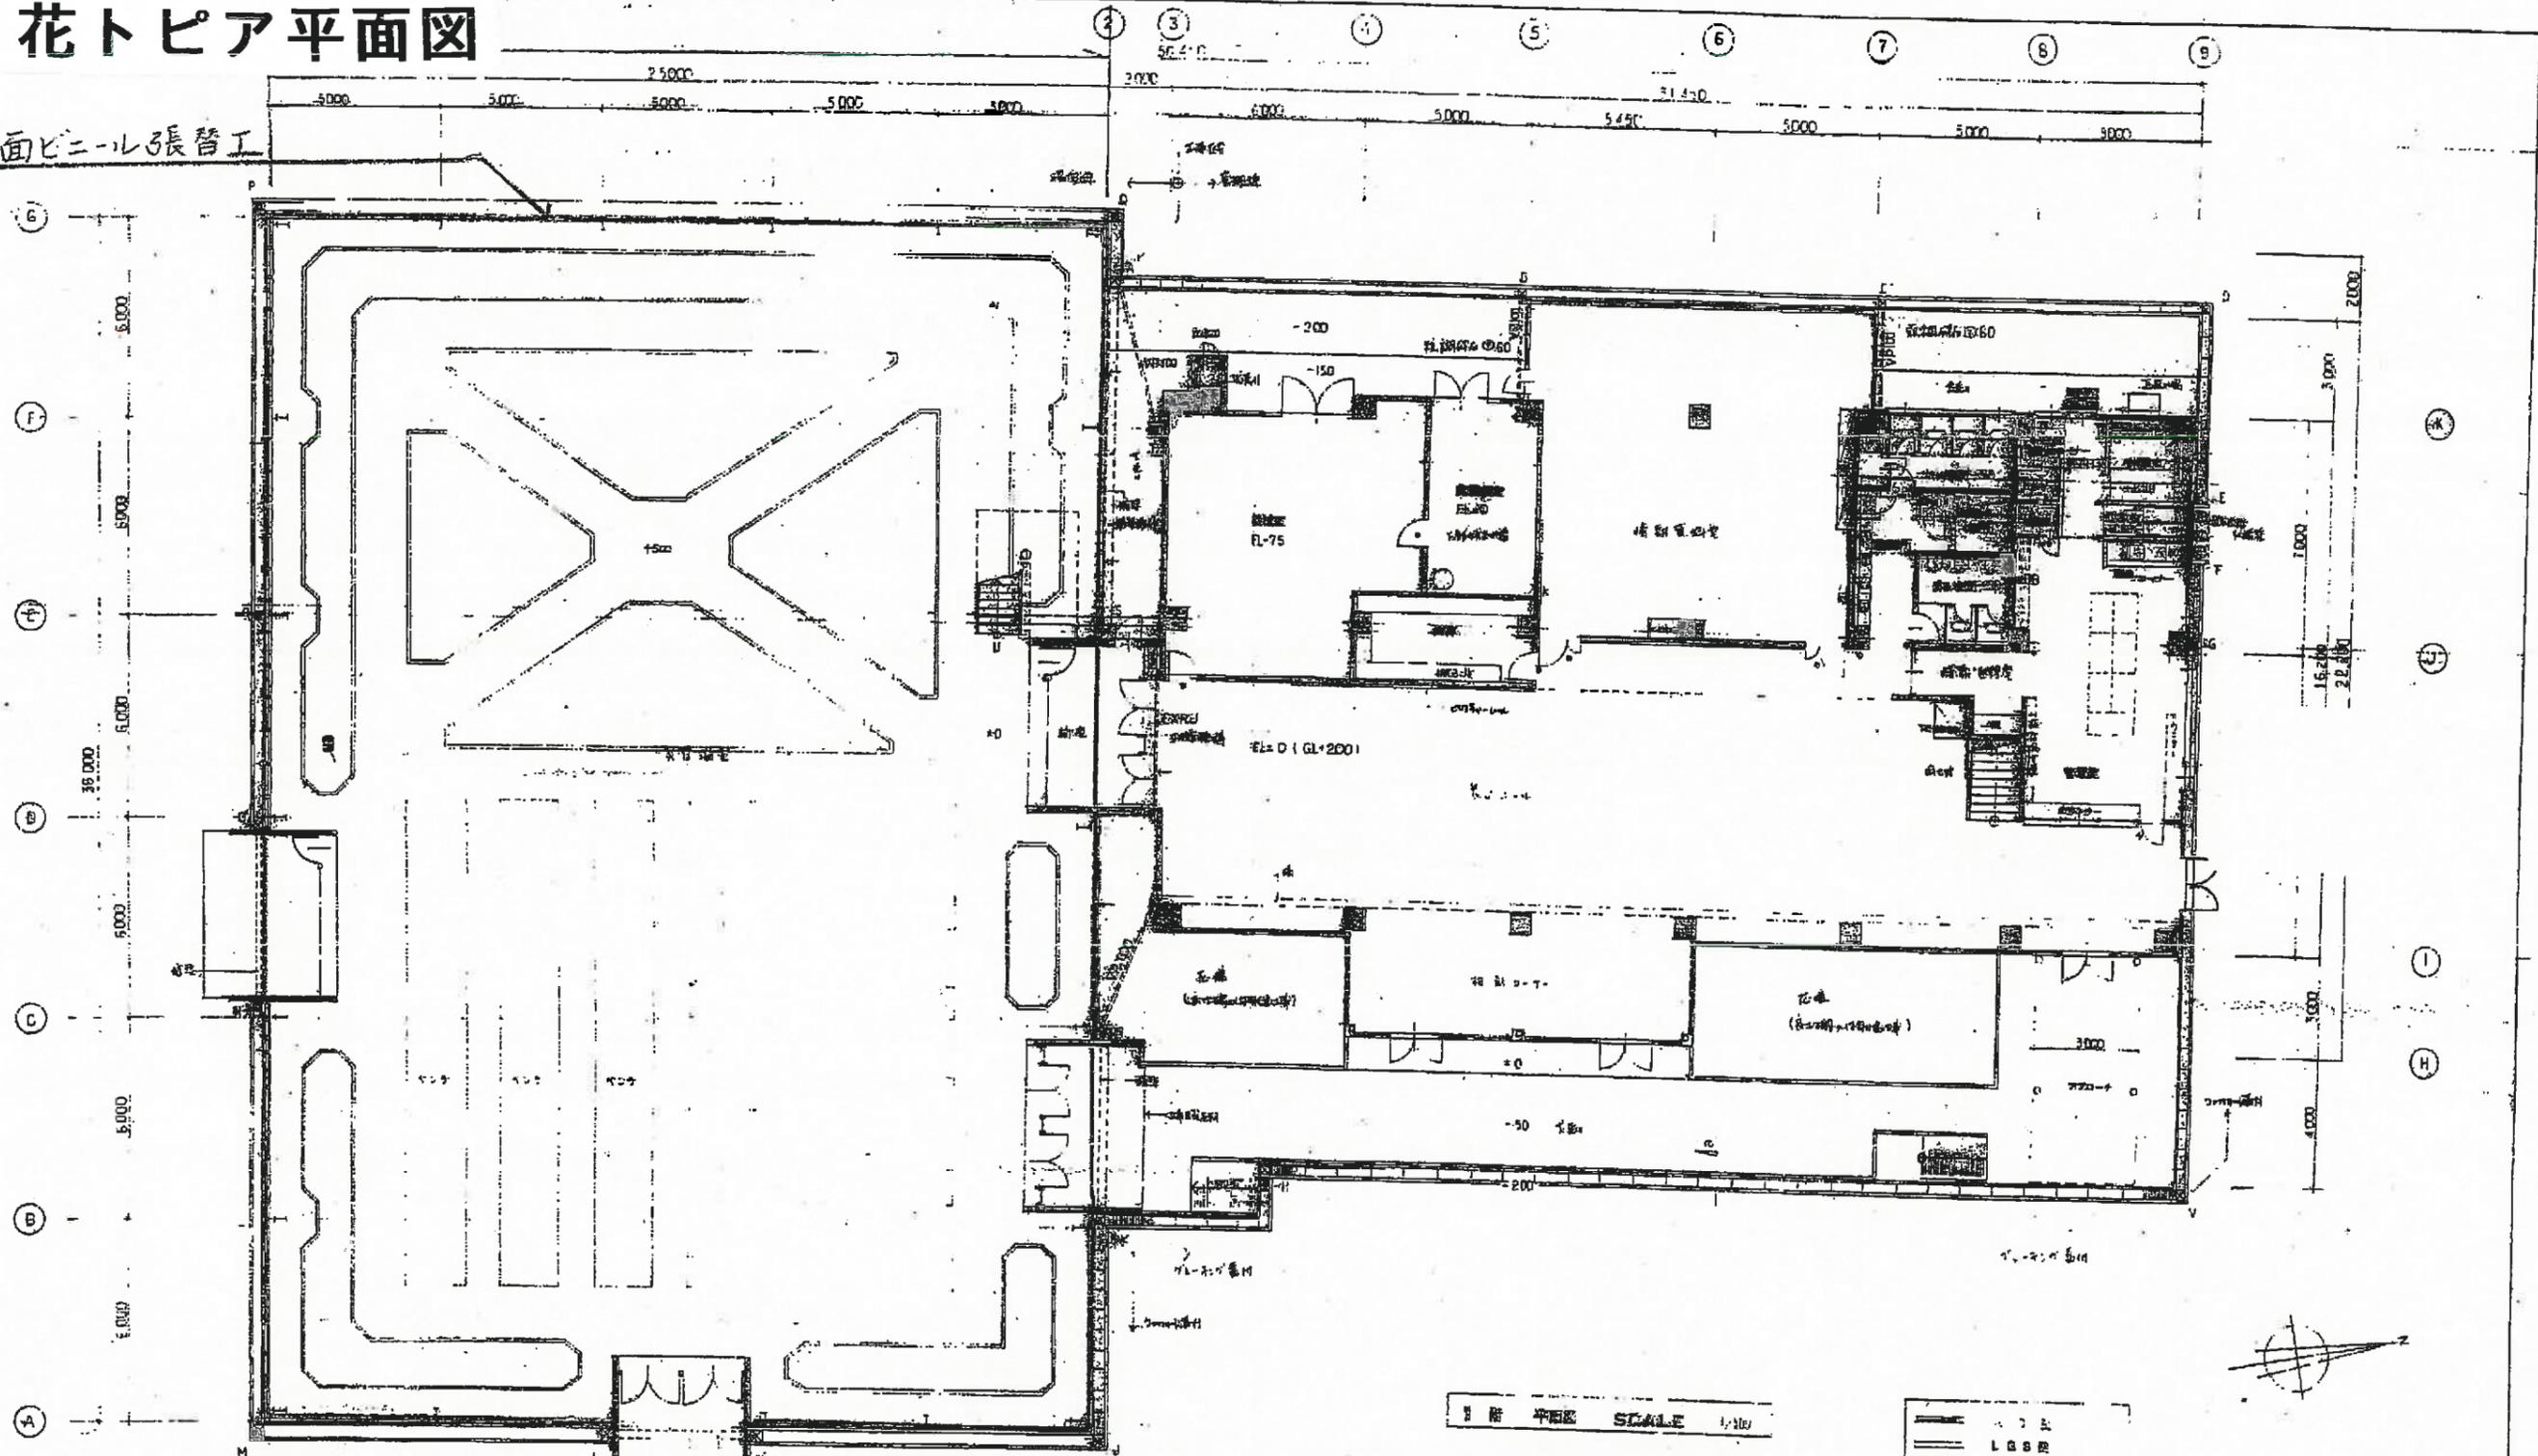

柱間寸法

柱号	高さ	幅	柱号	高さ	幅
A	450	240×240	L	640	240×240
B	480	△	M	680	△
C	530	△	N	630	△
D	570	△	O	670	△
E	580	△	P	580	△
F	600	△	Q	550	△
G	640	△	R	460	△
H	570	△	S	440	△
I	550	△	T	480	△
J	580	△	U	530	△
K	620	△	V	670	△

1階 平面 SCALE 1/100

側面寸法


柱号	高さ	柱号	高さ
A	250	S	210
B	290	A	250
C	330	G	350
D	370	F	390
E	390	O	410
F	400	N	430
G	410	M	450
V	470		
		U	330
H	570	I	350
V	470	J	380
		F	420
		I	440

〓 柱
 〓 LBS
 〓 D.A.
 ● 窓
 ● 電気配線 (正逆相)
 ● (配線用)


西ゲート施設平面図

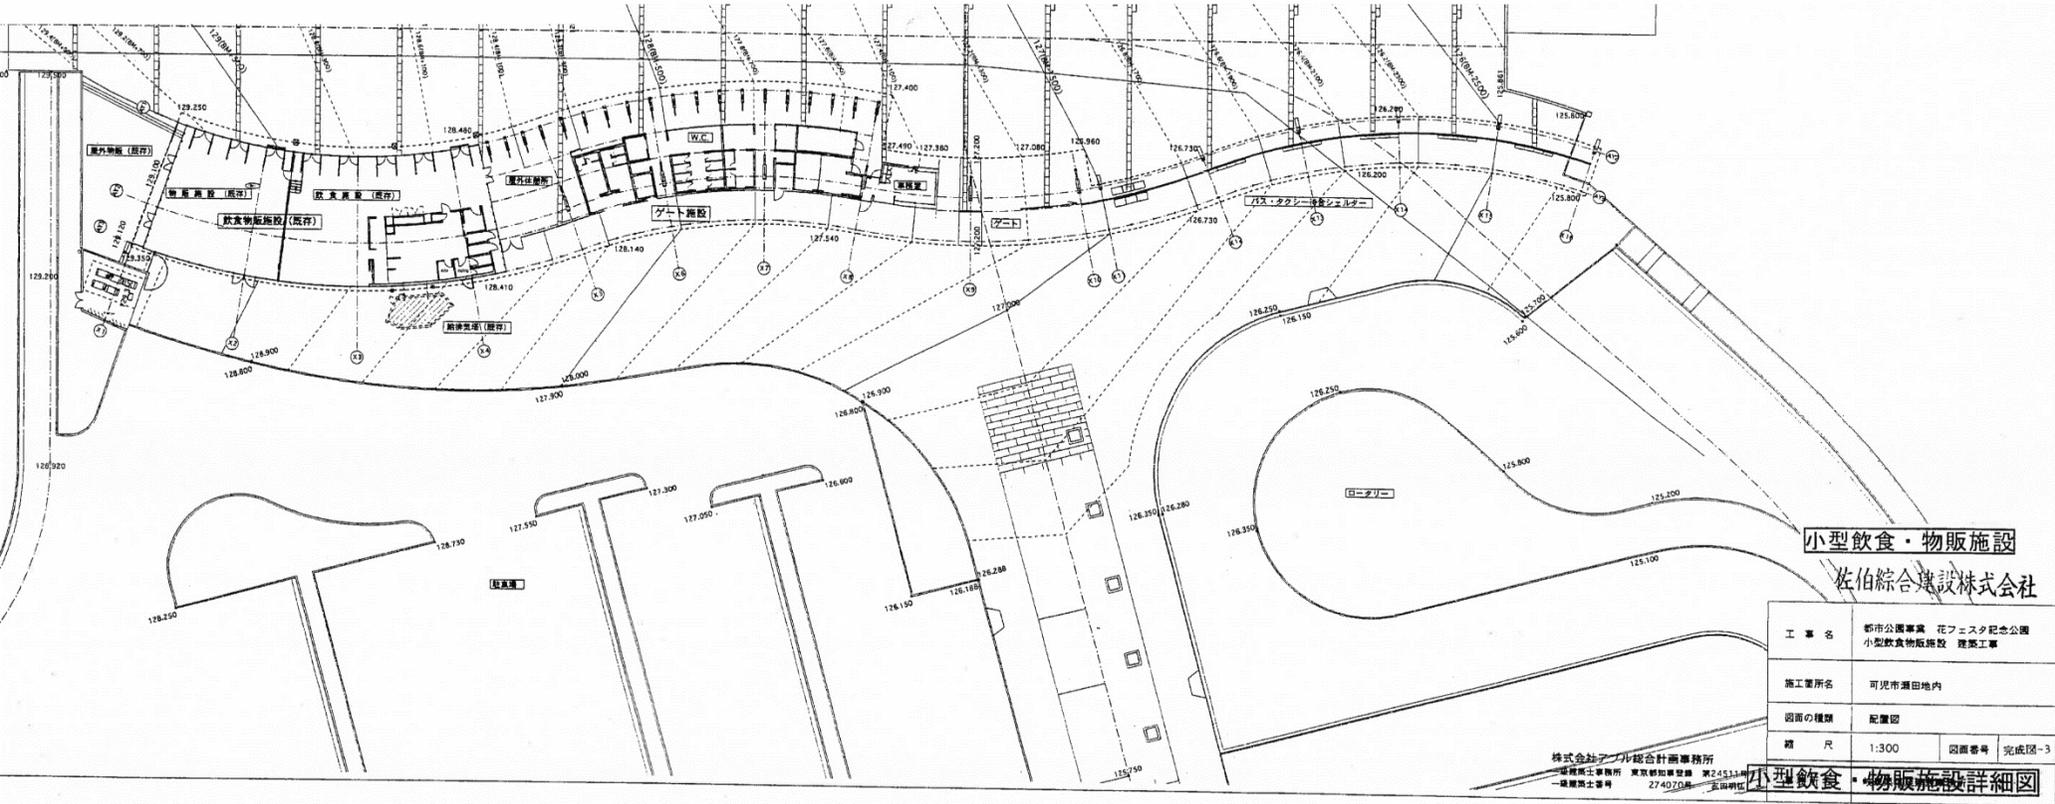


小型飲食・物販施設
佐伯総合建設株式会社

工 事 名	都市公園事業 花フェスタ記念公園 小型飲食物販施設 建築工事		
施工箇所名	可見市瀬田地内		
図面の種類	配置図		
縮 尺	1:300	図面番号	完成図-3
小型飲食・物販施設		物販施設詳細図	

株式会社アール総合計画事務所
 福岡県土庫事務所 東京駅前事務所 東京245114
 一級建築士番号 274070号 長岡市


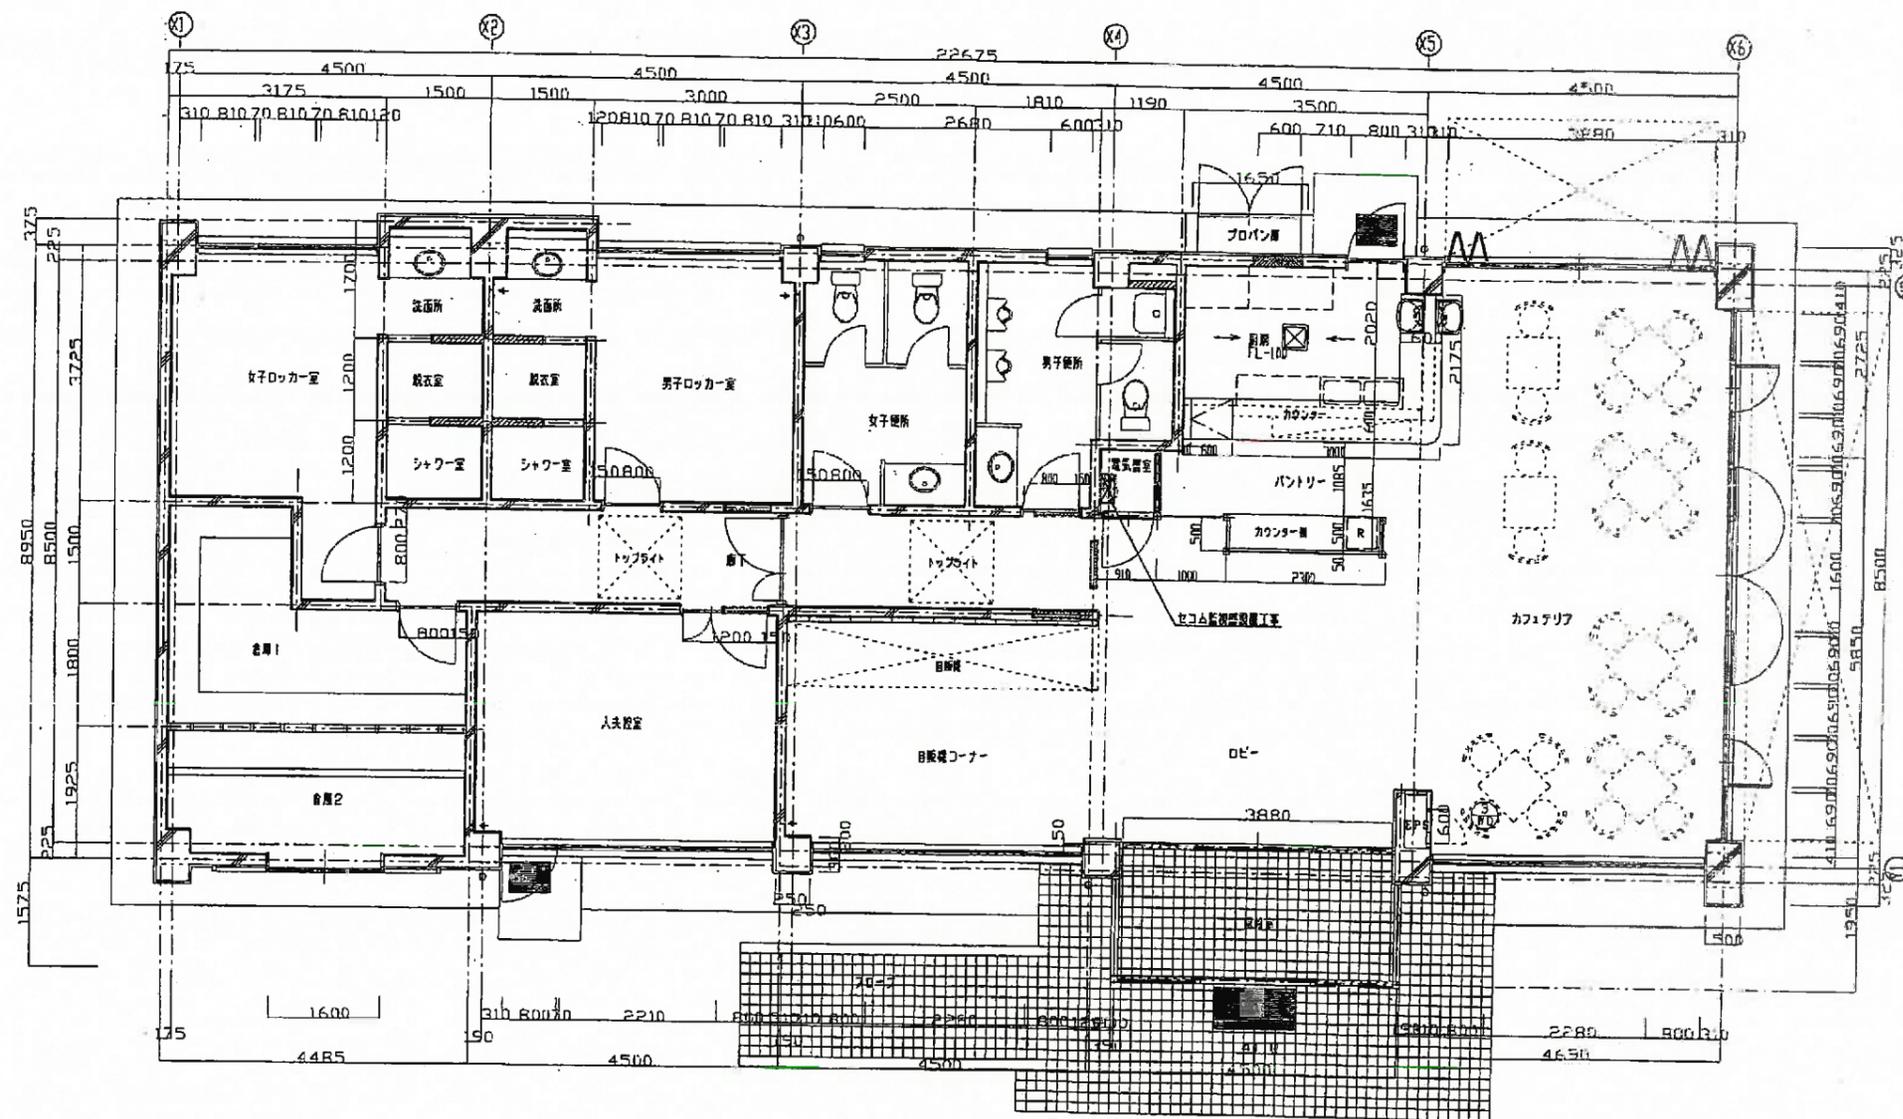

工事名	
施工箇所名	岐阜県可児市湖田地内
図面種類	カフェテリア改修 平面図
縮尺	1/50 図面番号 E-6
事務所名	岐阜県可児建設事務所